



# 狭 山 市 下 水 道 台 帳 図

|           |           |           |
|-----------|-----------|-----------|
| E 1 - 3 3 | E 1 - 3 4 | E 1 - 3 5 |
| E 1 - 4 3 | E 1 - 4 4 | E 1 - 4 5 |
| E 1 - 5 3 | E 1 - 5 4 | E 1 - 5 5 |

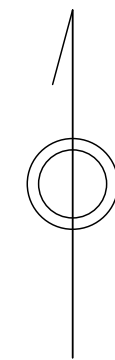

| 凡例                           | 名 称   |
|------------------------------|---|
| ●                            | 0号人孔   |
| ●                            | 1号人孔   |
| ○                            | 2号人孔   |
| ○                            | 3号人孔   |
| ○                            | 4号人孔   |
| ⊗                            | 特円形人孔   |
| ■                            | 特1号人孔   |
| ■                            | 特2号人孔   |
| □                            | 特殊人孔   |
| ○                            | 槽内人孔   |
| ⊗                            | 特殊樹   |
| □                            | 伏越人孔   |
| □                            | 制水扉付人孔   |
| F                            | 流量計付人孔   |
| P                            | ポンプ付き人孔   |
| ●                            | 排水設備人孔   |
| ○                            | 掃除口   |
| ⊖                            | 小口径人孔   |
| ③                            | 300ミリ人孔   |
| ④                            | 400ミリ人孔   |
| ⑤                            | 500ミリ人孔   |
| ⑥                            | 600ミリ人孔   |
| ⑦                            | 700ミリ人孔   |
| ⊗                            | 埋没人孔   |
| ☆                            | ダミー人孔   |
| ▽                            | 取入口、吐口、管理外管取入部等   |
| →(●)                         | 副管有り   |
| 注)マンホール、変化点及び接合点の色は管渠と同じである。 |   |
| 管渠                           | → 汚水管渠<br>→ 雨水管渠<br>→ 一般下水管渠   |
| 凡例                           | ● 人孔番号<br>地盤高<br>● (断面形状 内法幅・内法高さ 勾配 竣工図延長) 上流側管底高 下流側管底高<br>● (断面形状 内法幅・内法高さ 勾配 竣工図延長) 下流側管底高 上流側管底高<br>● (断面形状 内法幅・内法高さ 勾配 竣工図延長) 上流側管底高 下流側管底高 |
| 樹及び取付管                       | □ 矩形汚水樹<br>■ 矩形雨水樹<br>○ 円形汚水樹<br>● 円形雨水樹<br>取付管 (色は樹と同色である)<br>□ 管幅 管延長 追加距離<br>○ 管幅 管延長 追加距離                                                     |
| 管渠断面                         | ● 円形<br>○ 卵形<br>■ 矩形暗渠<br>■ 矩形開渠<br>▽ 台形開渠<br>/ 他<br>× 不明<br>特 特定事業場<br>特 特定外事業場                                                                  |
| その他                          |   |

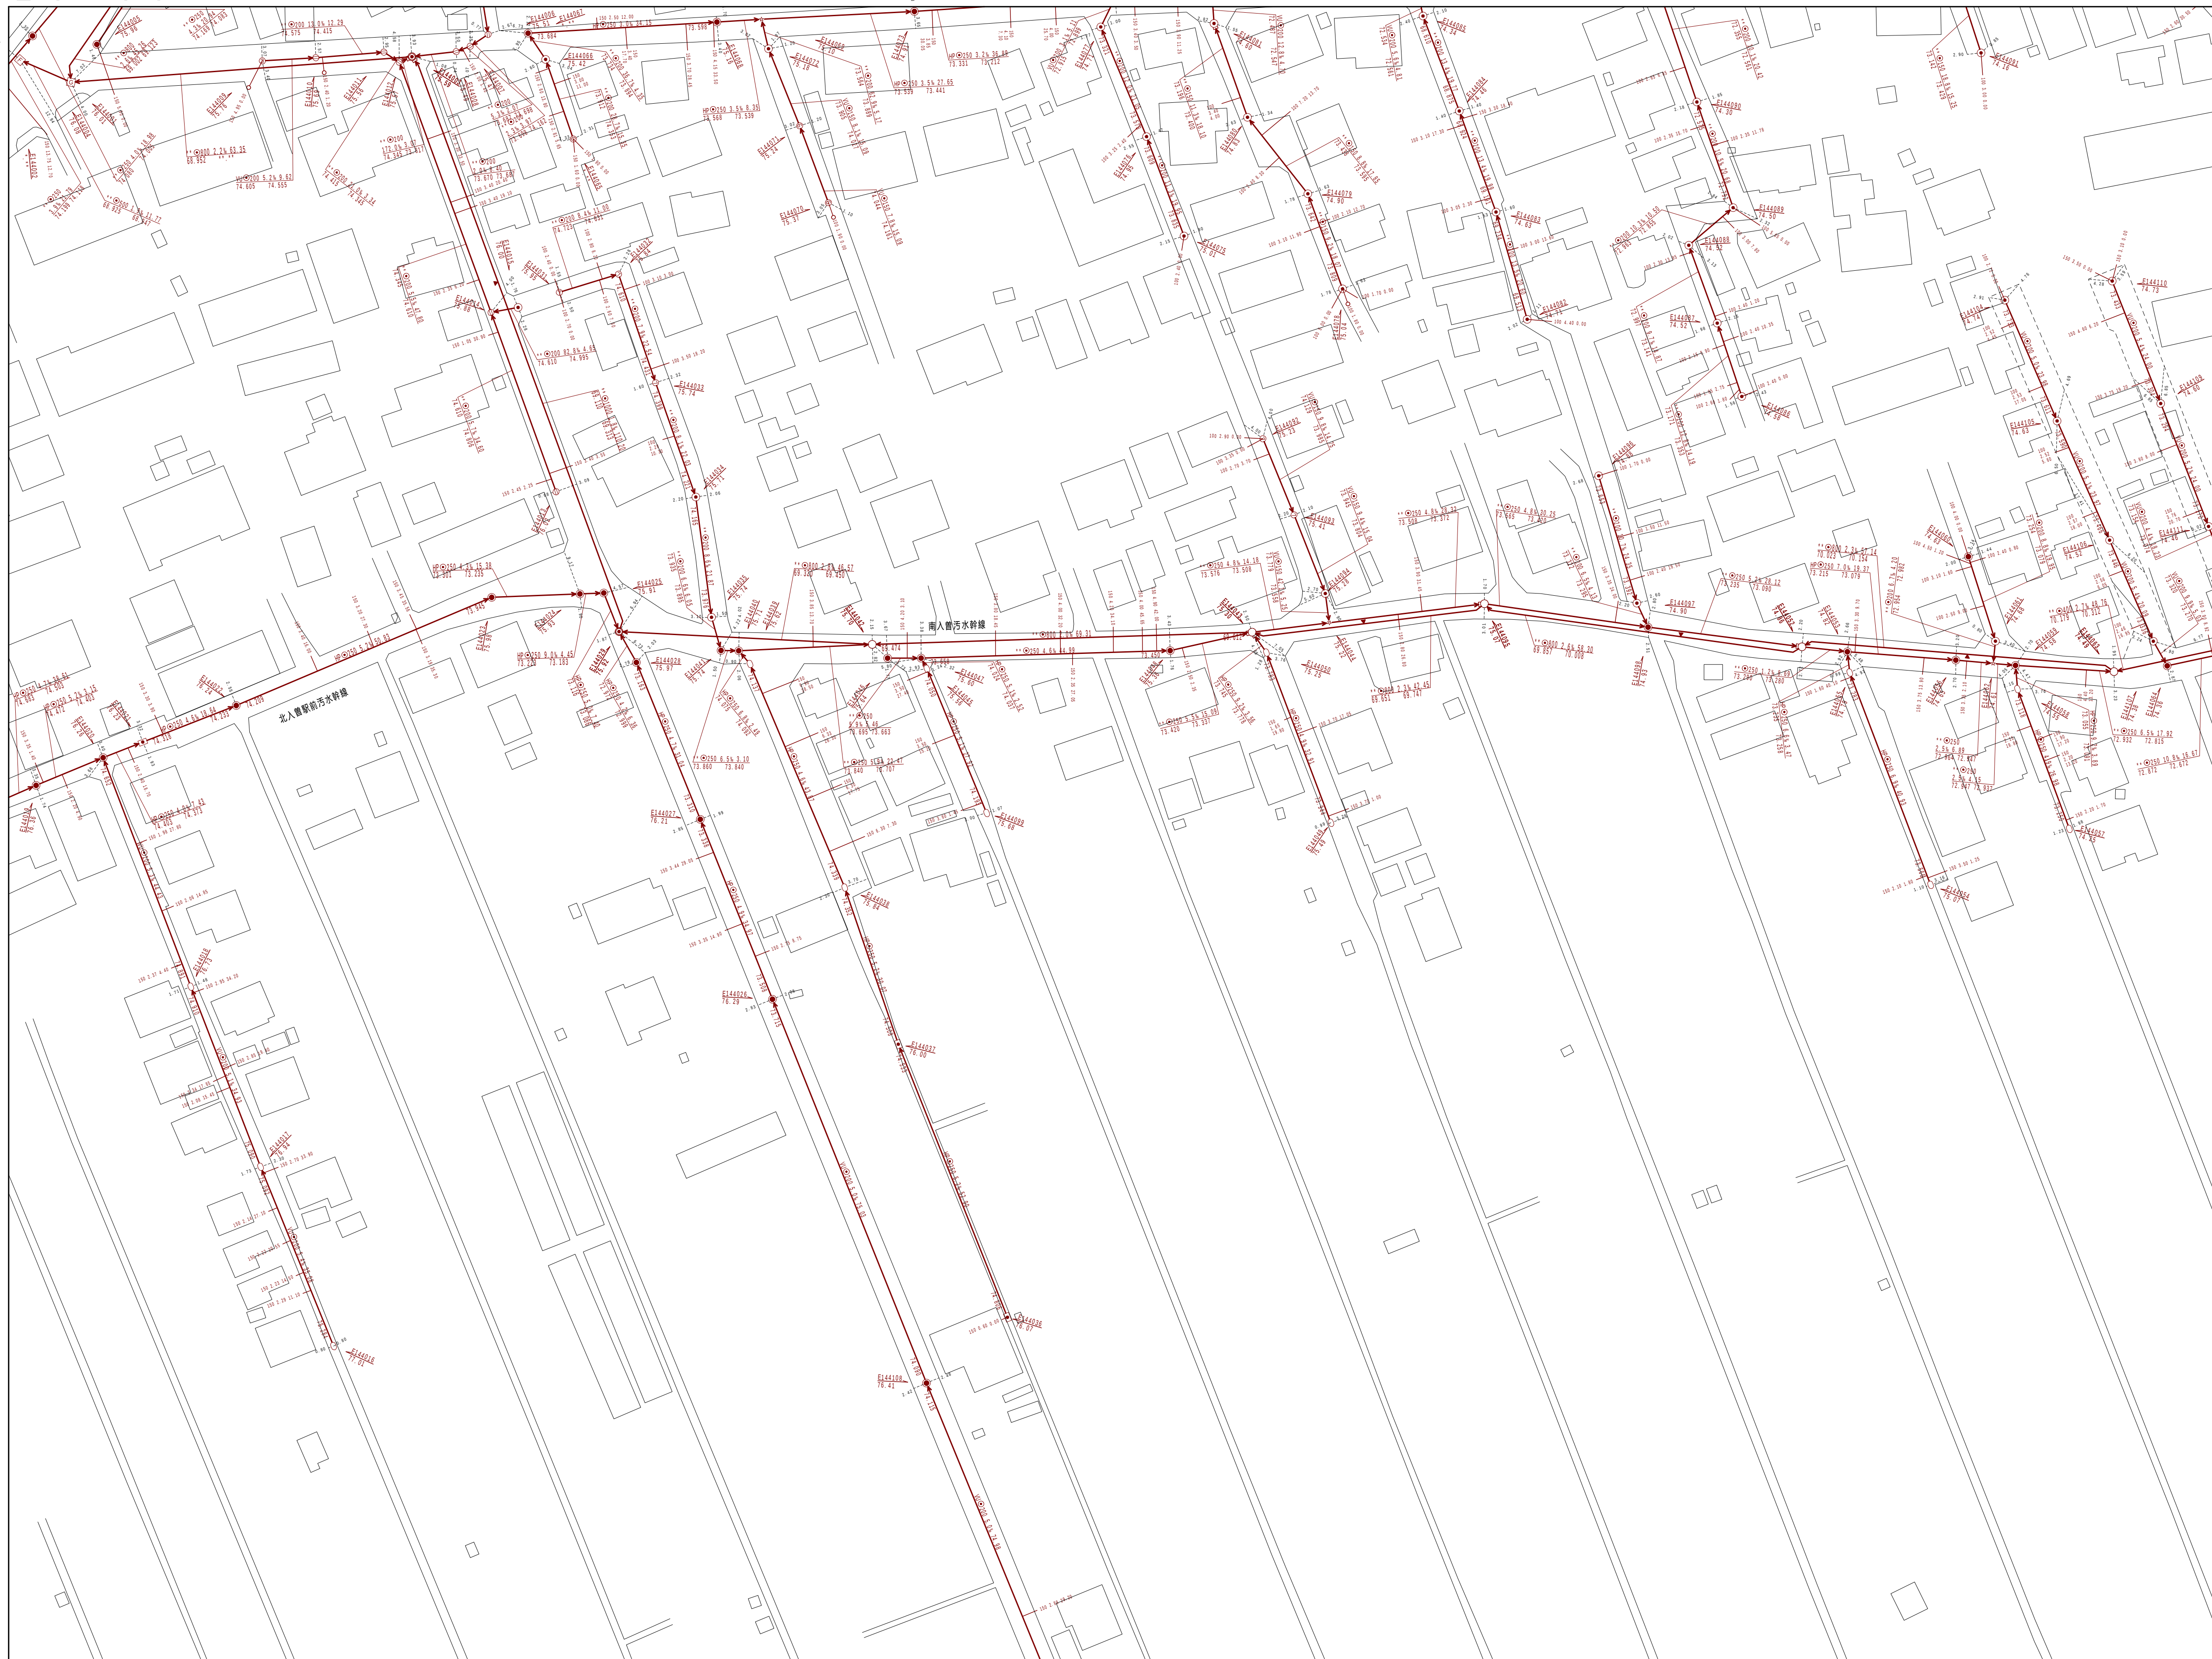