
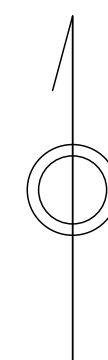


L-43

狭山市下水道台帳図

L-32	L-33	L-34
L-42	L-43	L-44
L-52	L-53	L-54

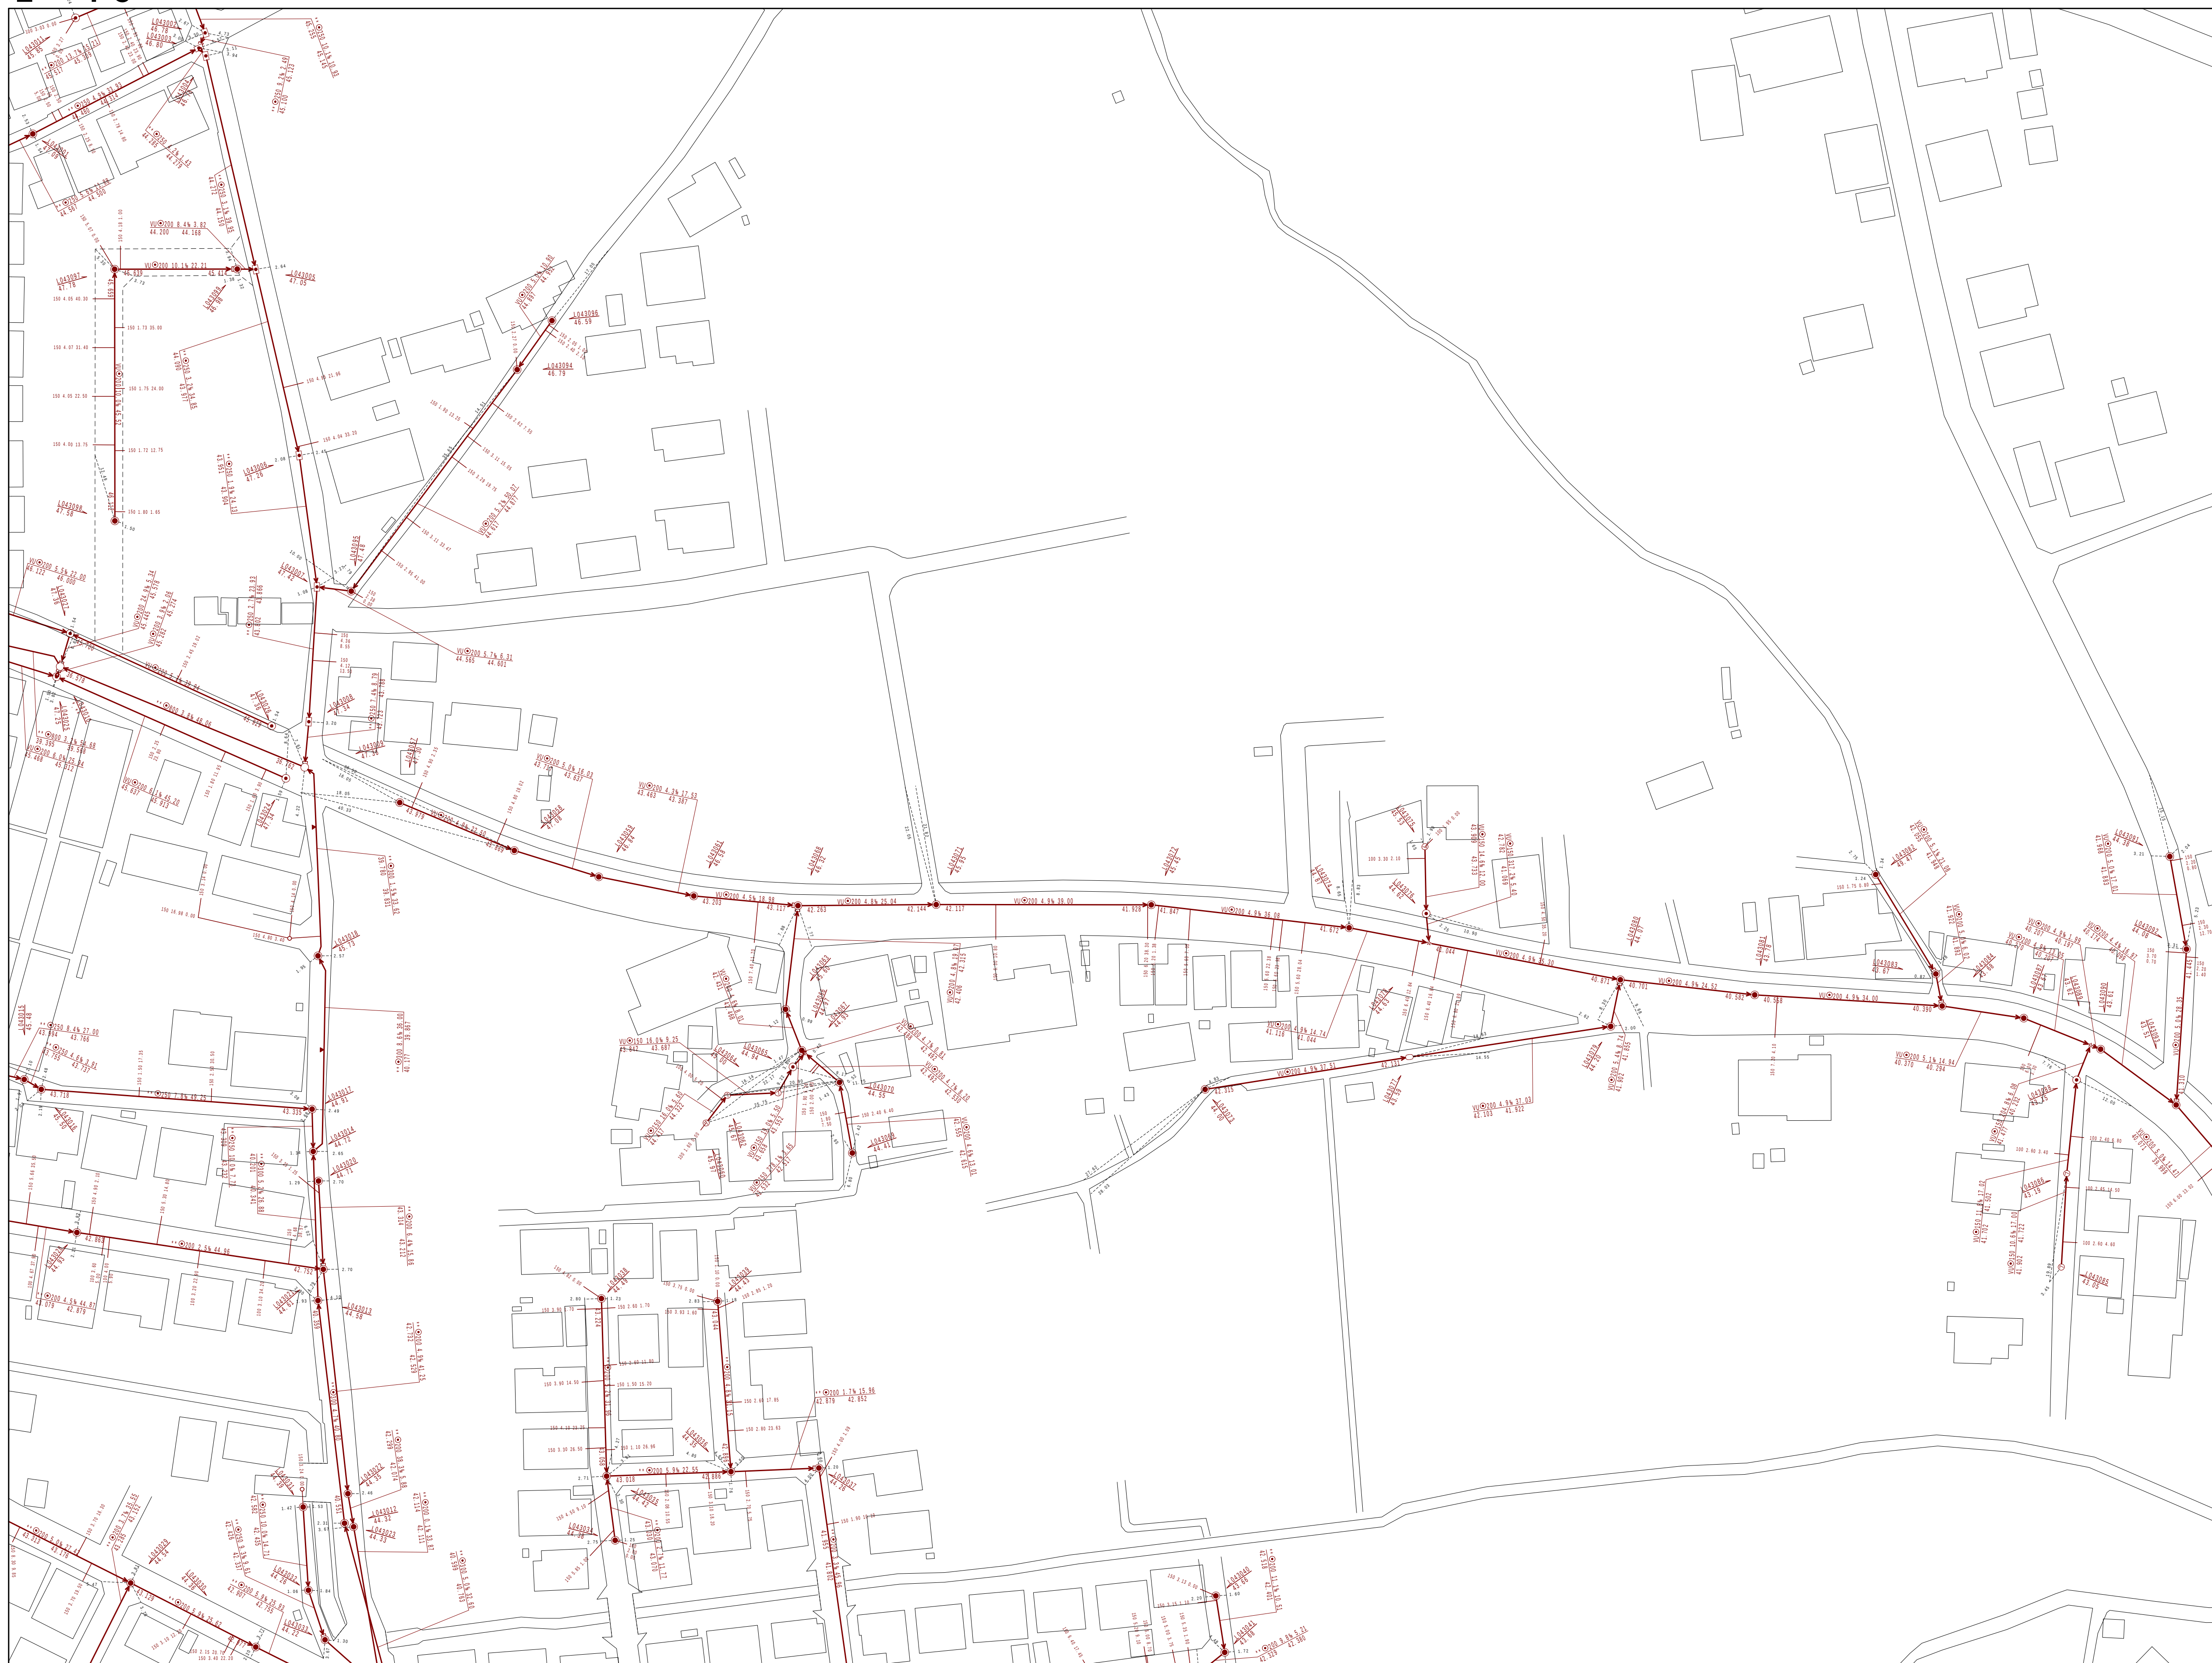


凡例	名 称
●	0号人孔
●	1号人孔
○	2号人孔
○	3号人孔
○	4号人孔
⊗	特円形人孔
●	特1号人孔
●	特2号人孔
□	特殊人孔
○	楕円人孔
⊗	特殊樹
□	伏樋人孔
⊗	制水扉付人孔
F	流量計付人孔
P	ポンプ付き人孔
○	排水設備人孔
○	掃除口
⊗	小口径人孔
③	300ミリ人孔
④	400ミリ人孔
⑤	500ミリ人孔
⑥	600ミリ人孔
⑦	700ミリ人孔
☆	埋没人孔
☆	ダミー人孔
▽	取入口、吐口、管理外管取入部等
→●	副管有り
注) マンホール、変化点及び結合点の色は管渠と同じである。	
管渠	→ 汚水管渠 → 雨水管渠 → 一般下水管渠
凡例	● 人孔番号 ● 地盤高 ● (断面形状 内法幅×内法高さ 勾配 竣工図延長) 上流側管高 下流側管高 ● (断面形状 内法幅×内法高さ 勾配 竣工図延長) 下流側管高 上流側管高 ● (断面形状 内法幅×内法高さ 勾配 竣工図延長) 上流側管高 下流側管高
樹及び取付管	□ 矩形汚水樹 ■ 矩形雨水樹 ○ 円形汚水樹 ● 円形雨水樹 取付管 (色は樹と同色である) □ 管幅 管延長 通加距離 ○ 管幅 管延長 通加距離
管渠断面	○ 円形 ○ 卵形 □ 矩形暗渠 □ 矩形開渠 ▽ 台形開渠 / 他 × 不明 特 特定事業場 特 特定外事業場
その他	

図面出力年月 令和6年3月

この図面は参考図面です。設計・工事等に際しては、十分な現地調査をお願いします。

縮尺 1/600

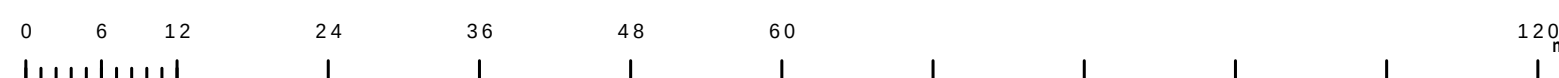

L-43

狭山市