
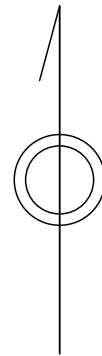


Q-15

# 狭山市下水道台帳図


|      |      |      |
|------|------|------|
| J-54 | J-55 | K-51 |
| Q-14 | Q-15 | R-11 |
| Q-24 | Q-25 | R-21 |

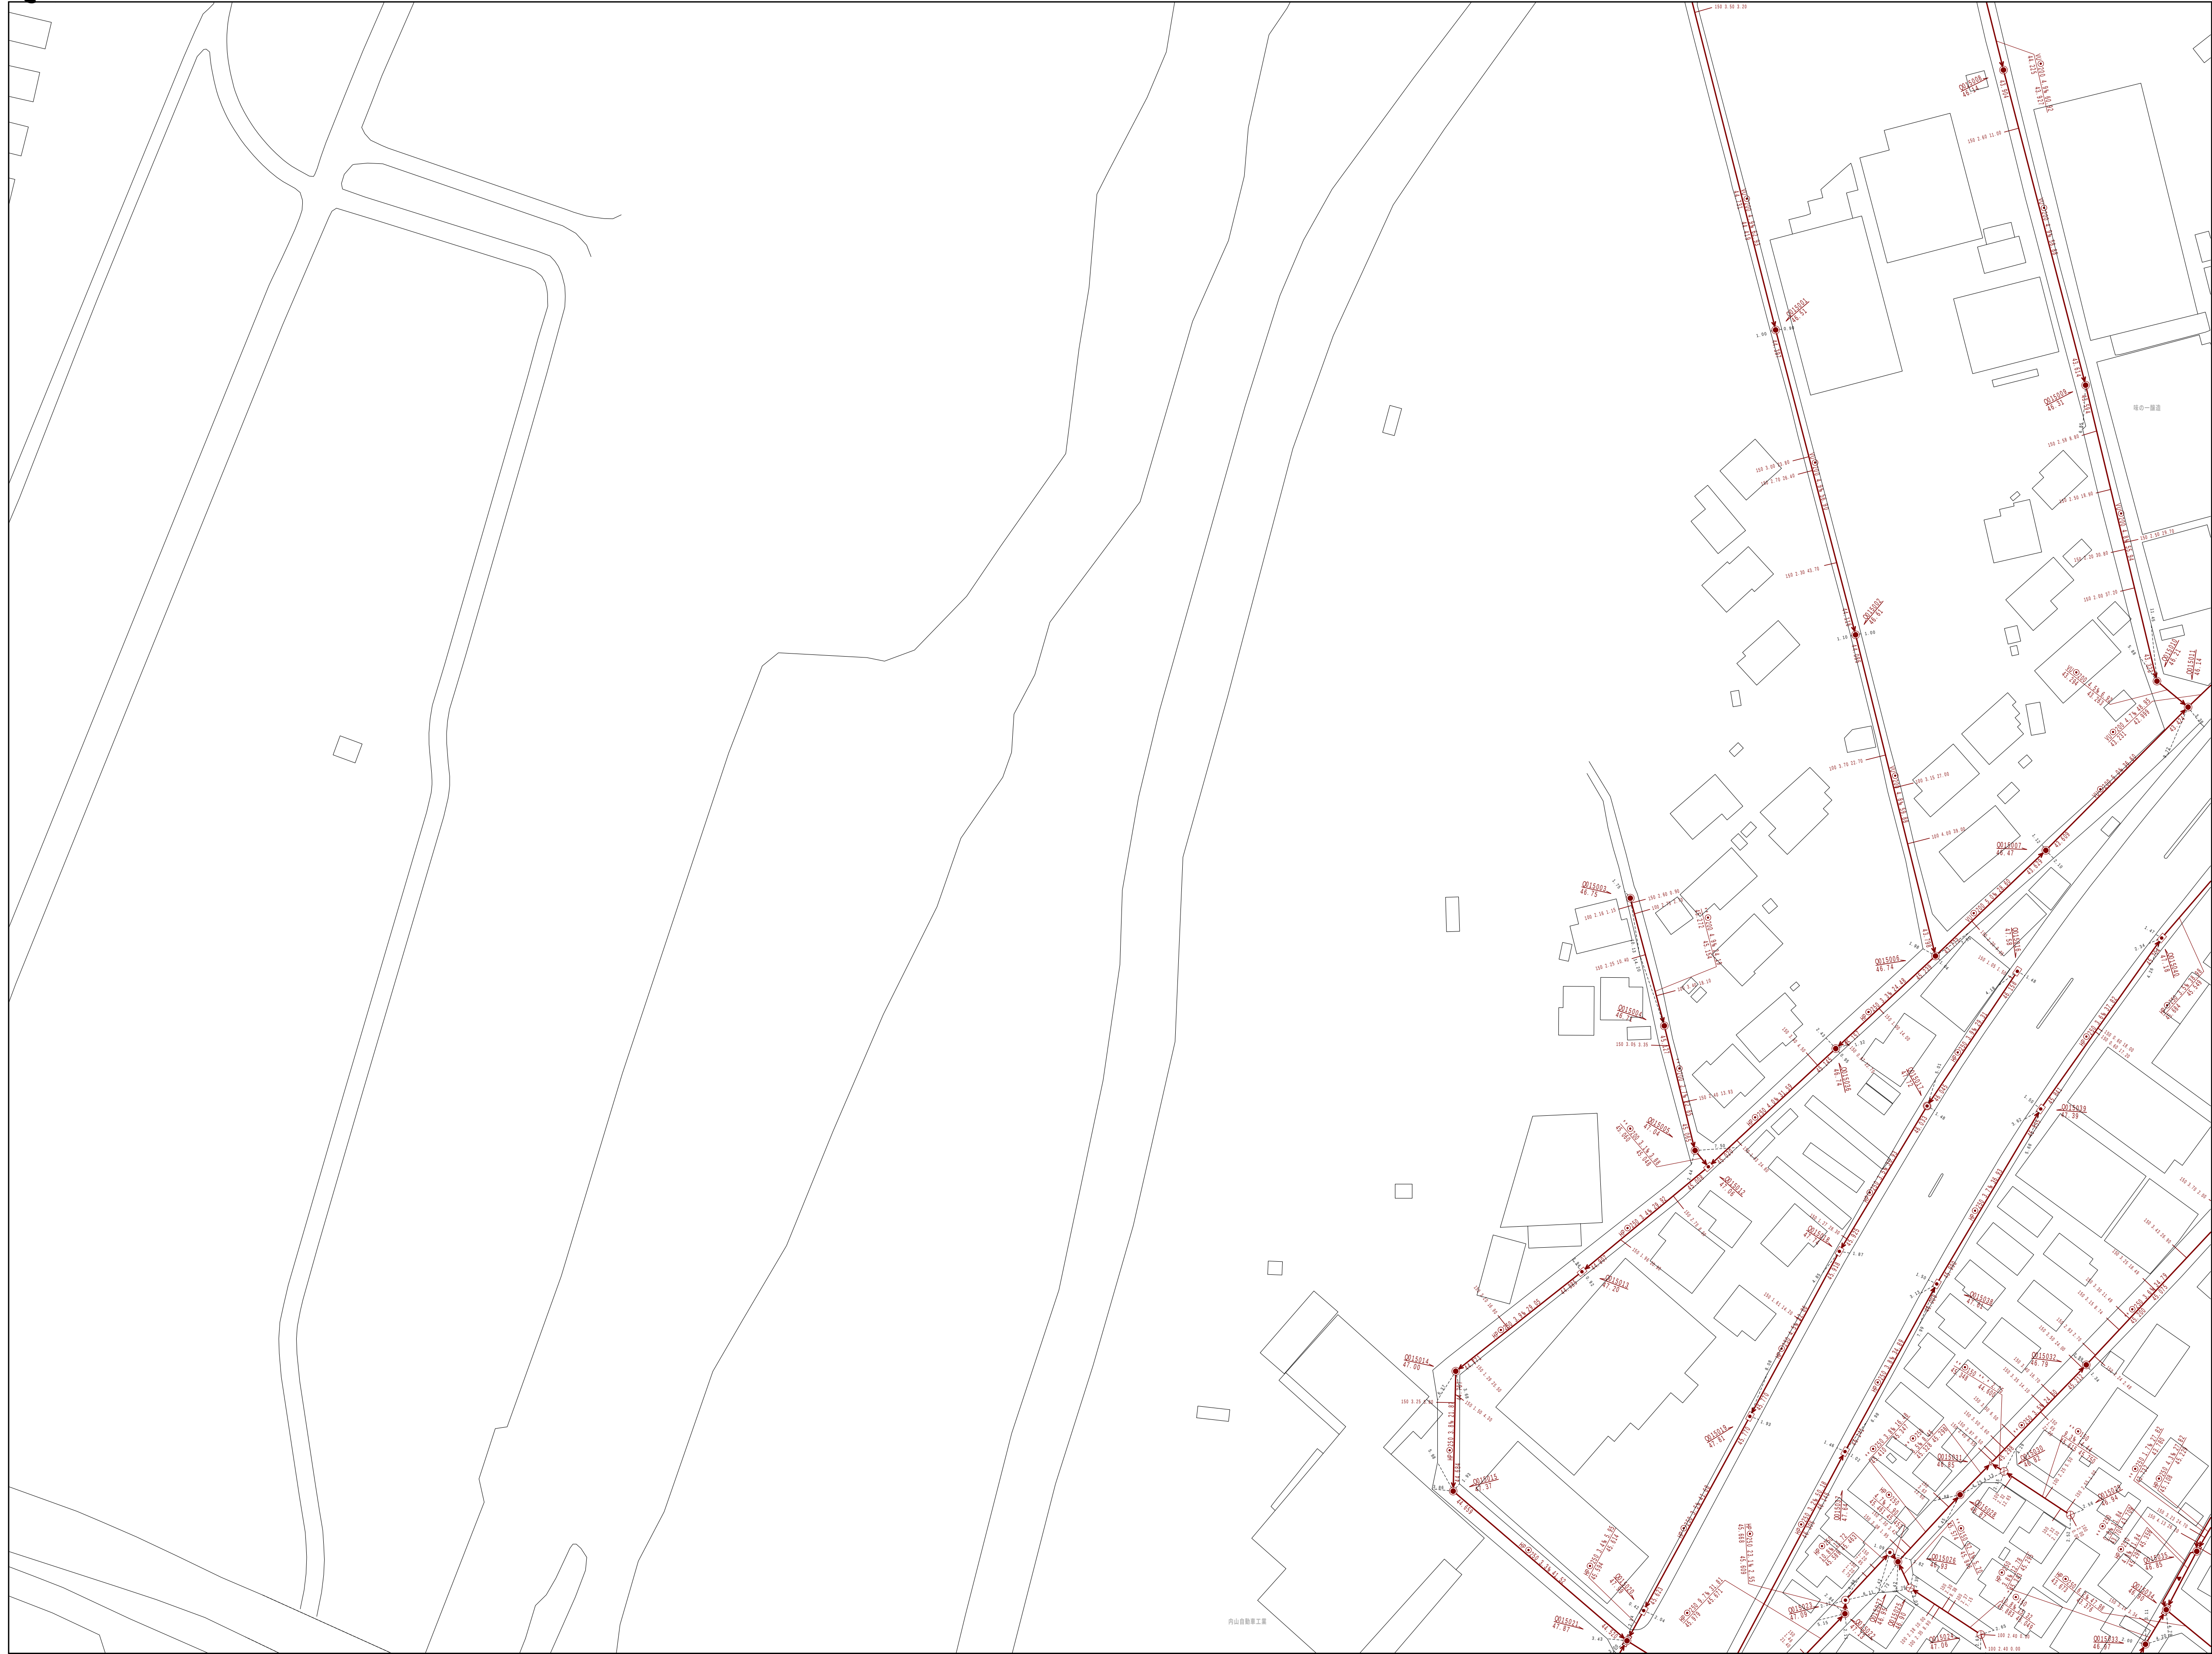

| 凡例                           | 名 称   |
|------------------------------|---|
| マンホール（人孔）                    | 0号人孔<br>1号人孔<br>2号人孔<br>3号人孔<br>4号人孔<br>特1号人孔<br>特2号人孔<br>特殊人孔<br>槽内人孔<br>特殊樹<br>伏越人孔<br>制水扉付人孔<br>流量計付人孔<br>ポンプ付き人孔<br>排水設備人孔<br>掃除口<br>小口径人孔<br>300ミリ人孔<br>400ミリ人孔<br>500ミリ人孔<br>600ミリ人孔<br>700ミリ人孔<br>埋没人孔<br>ダミー人孔 |
| 変化点又は結合点                     | 取入口、吐口、管理外管取入部等<br>副管有り   |
| 注）マンホール、変化点及び結合点の色は管渠と同じである。 |   |
| 管 渠                          | 汚水管渠<br>雨水管渠<br>一般下水管渠   |
| 凡 例                          | 人孔番号<br>地盤高<br>(断面形状 内法幅×内法高さ 勾配 竣工図延長)<br>上流側管底高 下流側管底高<br>(断面形状 内法幅×内法高さ 勾配 竣工図延長)<br>下流側管底高 上流側管底高<br>(断面形状 内法幅×内法高さ 勾配 竣工図延長)<br>上流側管底高 下流側管底高                                                                     |
| 樹及び取付管                       | 矩形汚水樹<br>矩形雨水樹<br>円形汚水樹<br>円形雨水樹<br>取付管（色は樹と同色である）<br>管幅 管延長 通加距離<br>管幅 管延長 通加距離   |
| 管渠断面                         | 円形<br>卵形<br>矩形暗渠<br>矩形開渠<br>台形開渠<br>その他<br>不明   |
| その他                          | 特定事業場<br>特定外事業場   |

図面出力年月 令和6年3月

この図面は参考図面です。設計・工事等に際しては、十分な現地調査をお願いします。

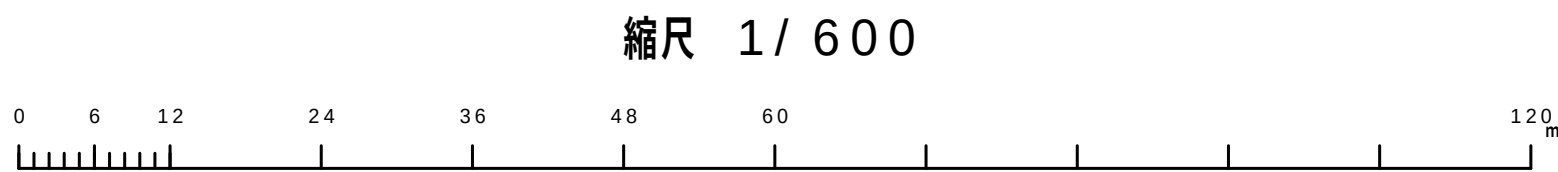

Q-15

狭山市