



狭 山 市 下 水 道 台 帳 図

Q - 2 1	Q - 2 2	Q - 2 3
Q - 3 1	Q - 3 2	Q - 3 3
Q - 4 1	Q - 4 2	Q - 4 3

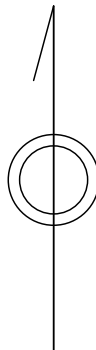

凡例	名 称
マンホール（人孔）	0号人孔 1号人孔 2号人孔 3号人孔 4号人孔 特内形人孔 特1号人孔 特2号人孔 特殊人孔 槽内人孔 特殊樹 伏越人孔 耐水庫付人孔 流量計付人孔 ポンプ付き人孔 排水設備人孔 掃除口 小口径人孔 300ミリ人孔 400ミリ人孔 500ミリ人孔 600ミリ人孔 700ミリ人孔 埋没人孔 ダミ-人孔
変化点又は結合点	取入口、吐口、管理外管取入部等 副管有り
注）マンホール、変化点及び結合点の色は管渠と同じである。	
管渠	汚水管渠 雨水管渠 一般下水管渠
凡例	人孔番号 地盤高 (断面形状、内法幅・内法高さ、勾配、竣工図延長) 上流側管底高 下流側管底高 (断面形状、内法幅・内法高さ、勾配、竣工図延長) 下流側管底高 上流側管底高 (断面形状、内法幅・内法高さ、勾配、竣工図延長) 上流側管底高 下流側管底高
樹及び取付管	矩形汚水樹 矩形雨水樹 円形汚水樹 円形雨水樹 取付管（色は樹と同色である） 管幅 管延長 通加距離 管幅 管延長 通加距離
管渠断面	円形 卵形 矩形暗渠 矩形開渠 台形開渠 他 不明
その他	特定事業場 特定外事業場

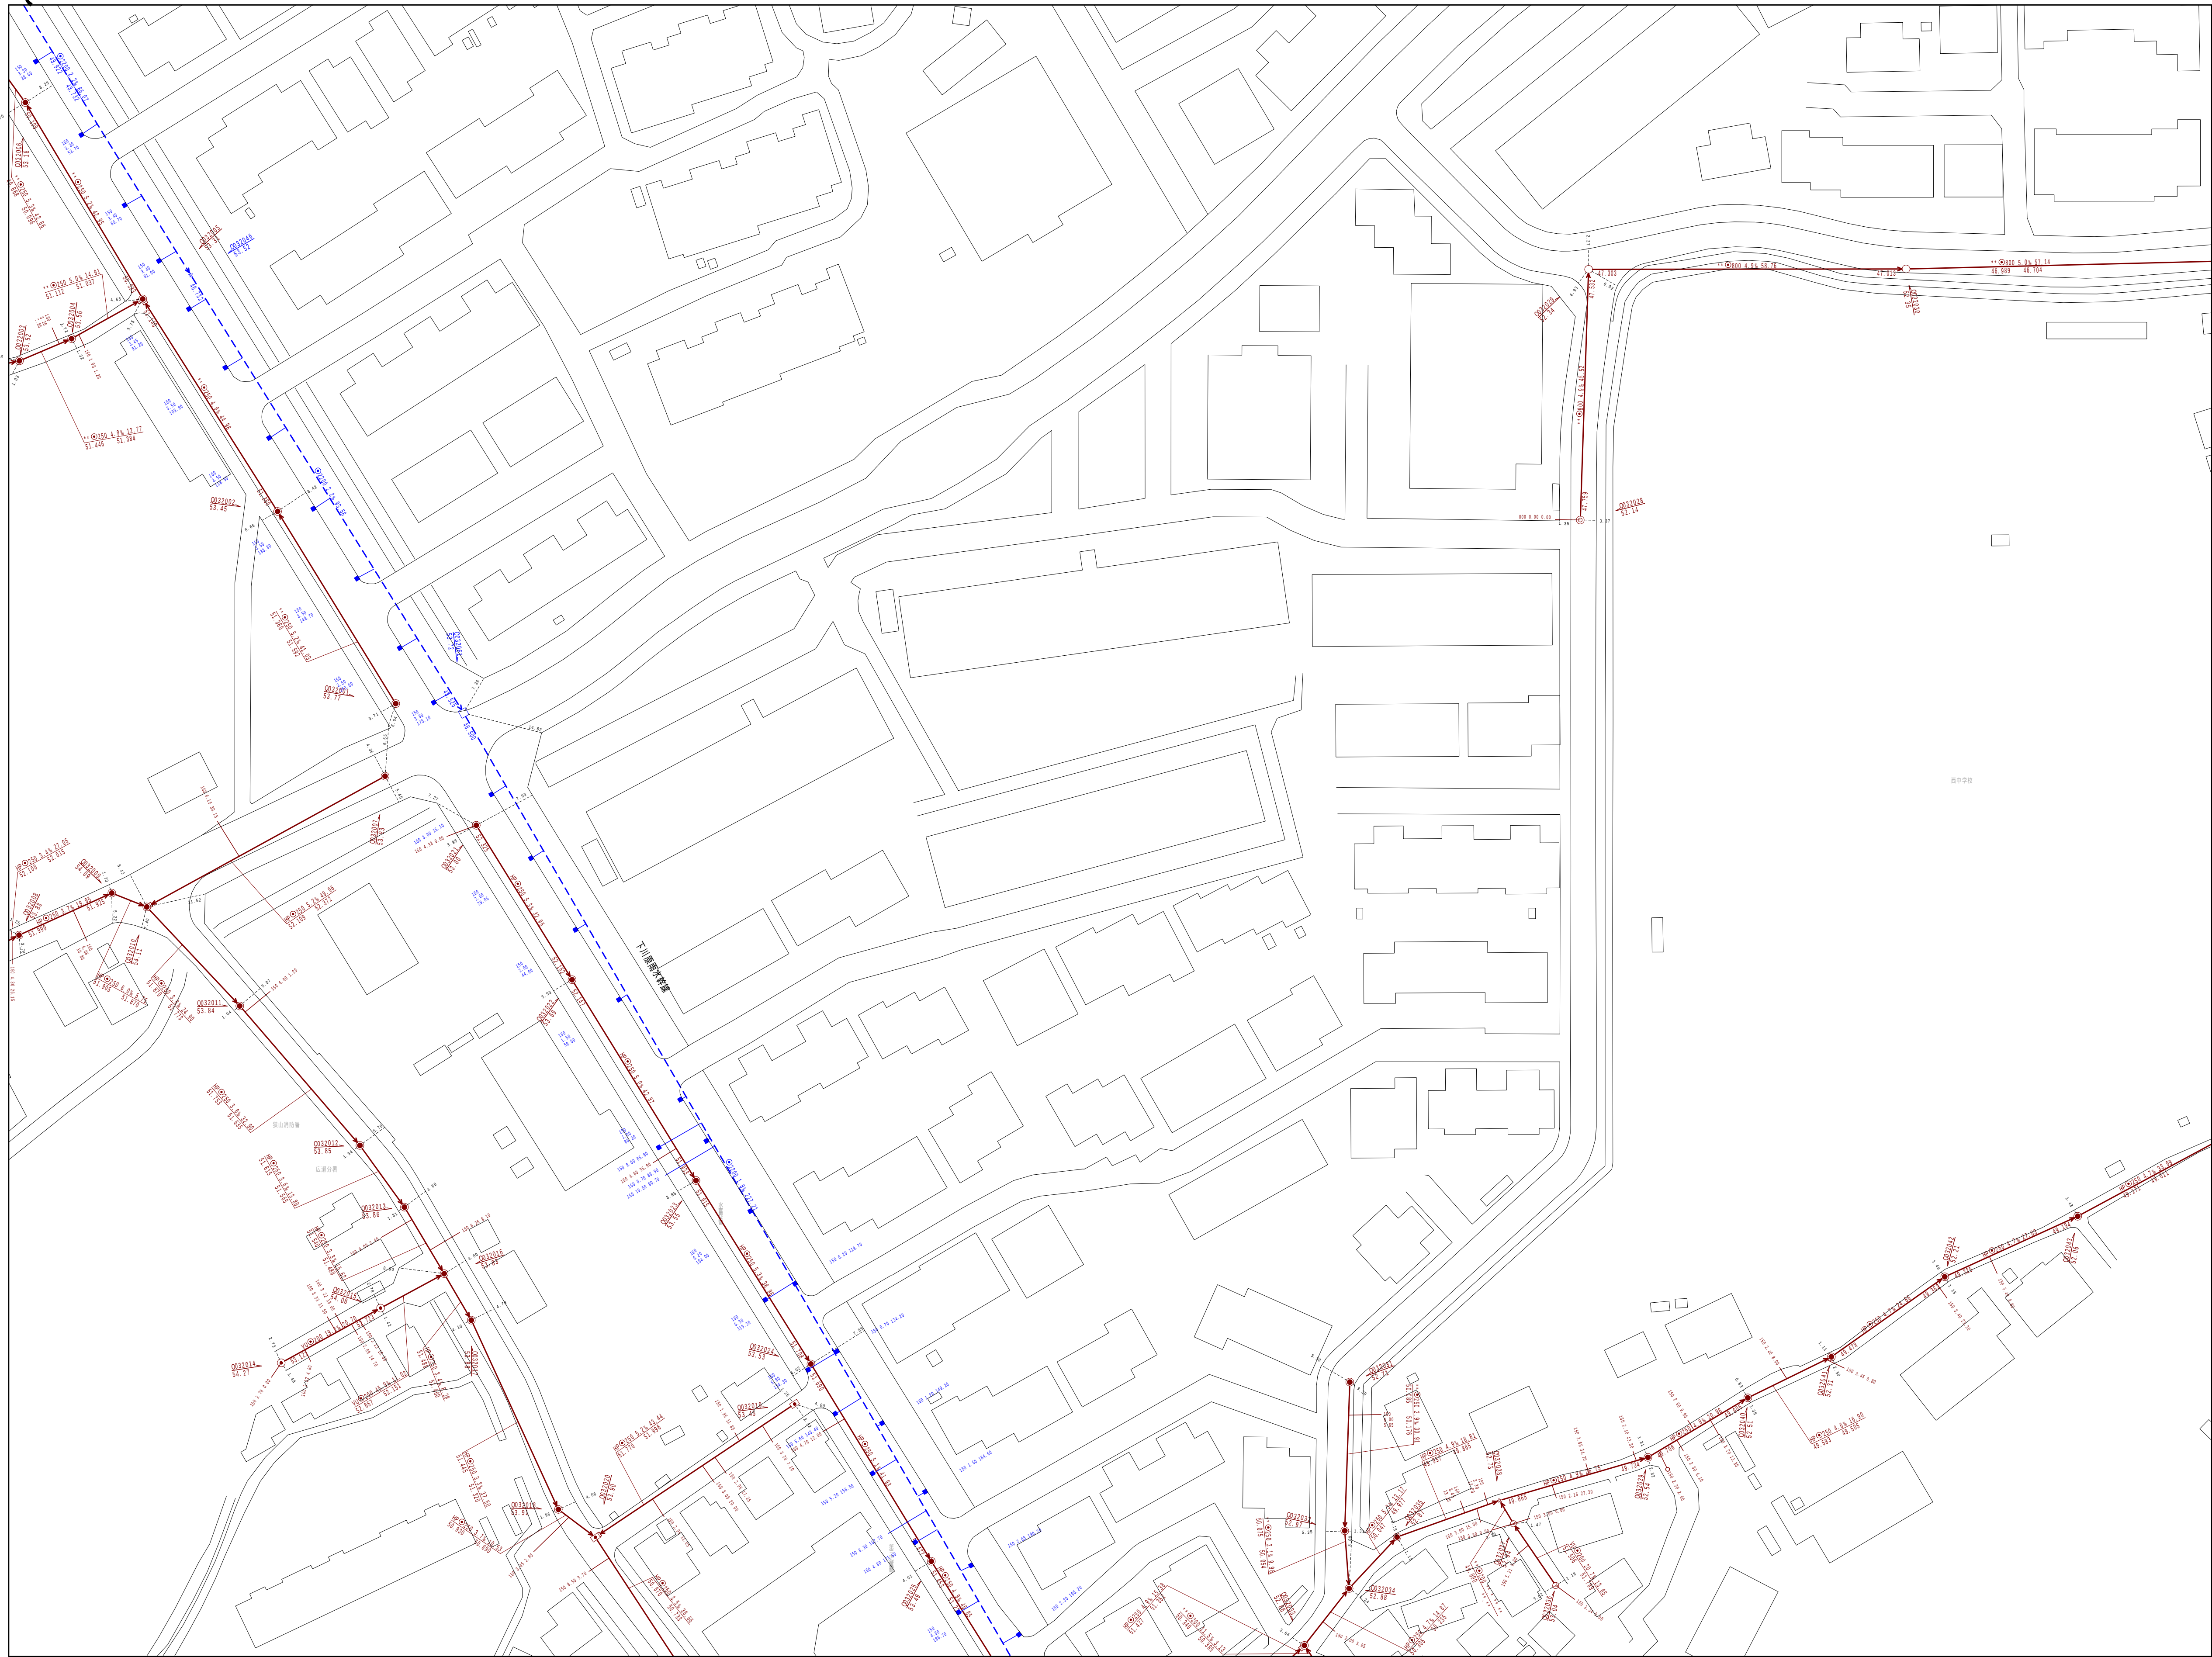