
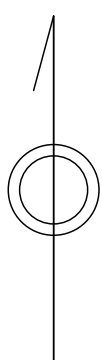


Q - 5 4

狭 山 市 下 水 道 台 帳 図


Q - 4 3	Q - 4 4	Q - 4 5
Q - 5 3	Q - 5 4	Q - 5 5
W - 1 3	W - 1 4	W - 1 5

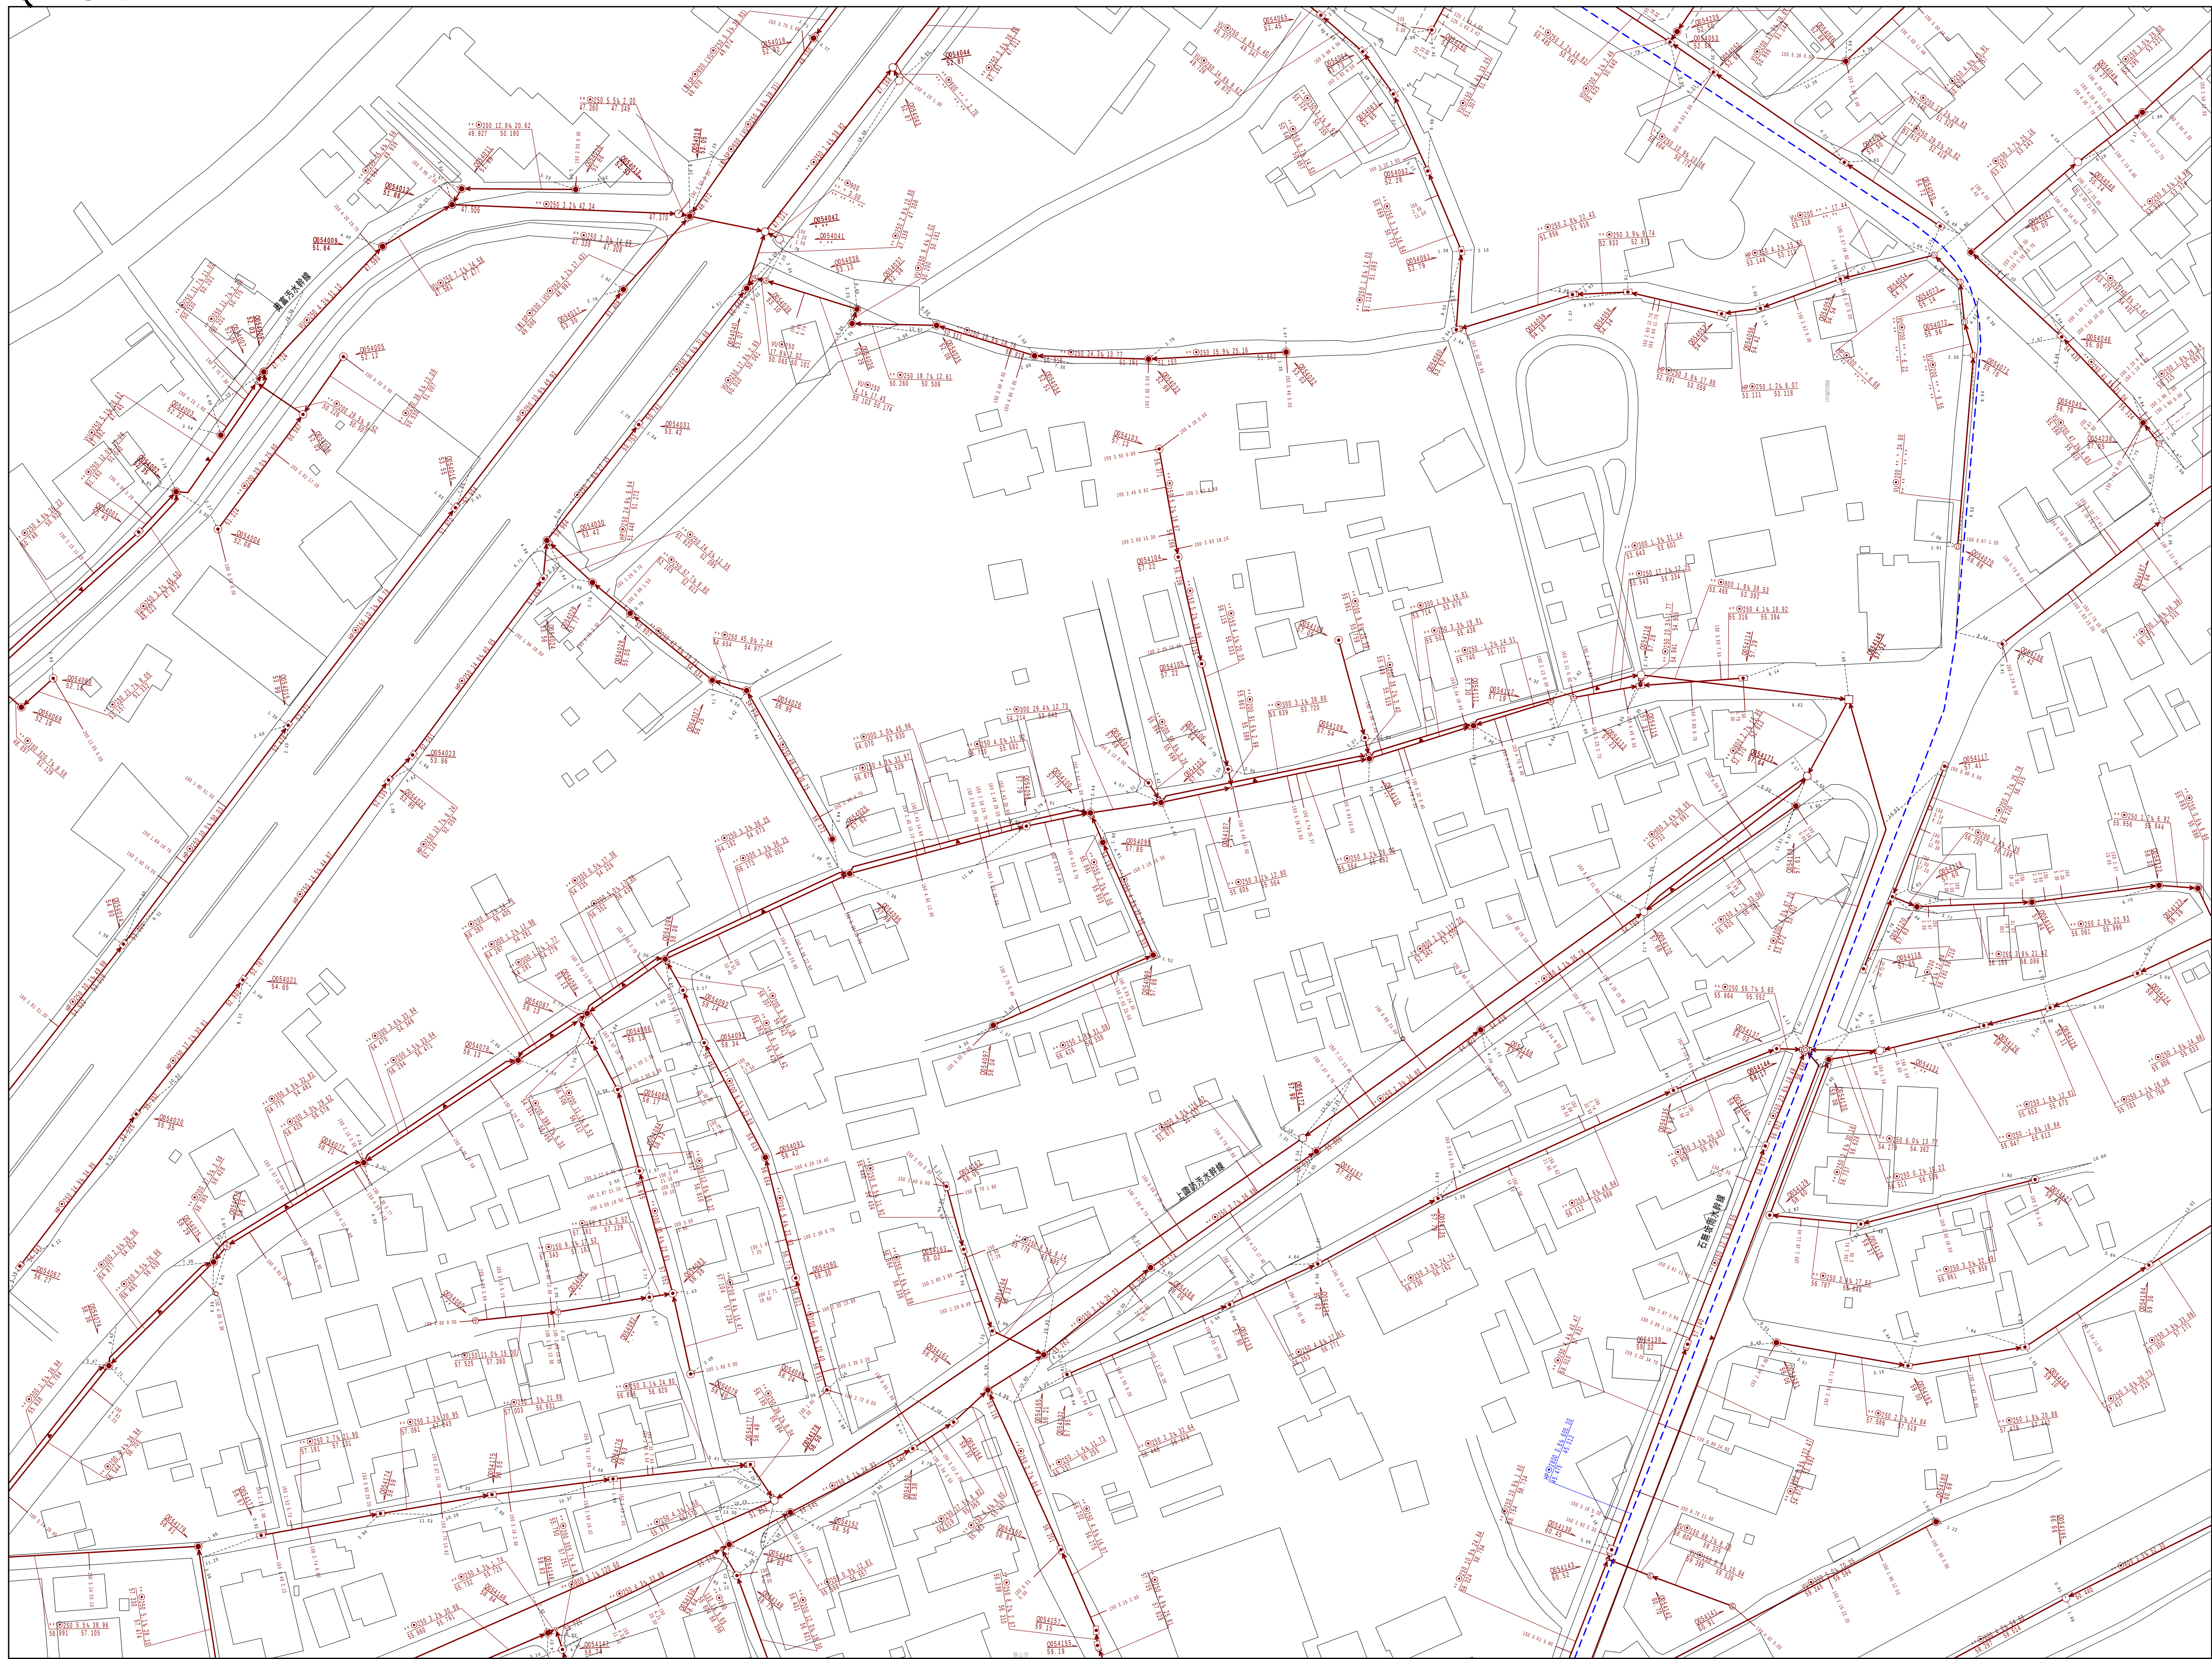

凡例	名 称
マンホール（人孔）	0号人孔 1号人孔 2号人孔 3号人孔 4号人孔 特内形人孔 特1号人孔 特2号人孔 特殊人孔 槽内人孔 特殊樹 伏越人孔 制水扉付人孔 流量計付人孔 ポンプ付き人孔 排水設備人孔 掃除口 小口径人孔 300ミリ人孔 400ミリ人孔 500ミリ人孔 600ミリ人孔 700ミリ人孔 埋没人孔 ダミ-人孔
変化点又は結合点	取入口、吐口、管理外管取入部等 副管有り
注）マンホール、変化点及び結合点の色は管渠と同じである。	
管 渠	汚水管渠 雨水管渠 一般水管渠
凡 例	人孔番号 地盤高 (断面形状・内法幅・内法高さ・勾配・竣工図延長) 上流側管底高 下流側管底高 (断面形状・内法幅・内法高さ・勾配・竣工図延長) 下流側管底高 上流側管底高 (断面形状・内法幅・内法高さ・勾配・竣工図延長) 上流側管底高 下流側管底高
構 及 び 取 付 管	矩形汚水樹 矩形雨水樹 円形汚水樹 円形雨水樹 取付管（色は樹と同色である） 管幅 管延長 通加距離 管幅 管延長 通加距離
管 渠 断 面	円形 卵形 矩形暗渠 矩形開渠 台形開渠 その他 不明 特定事業場 特定外事業場
そ の 他	

図面出力年月 令和6年3月

この図面は参考図面です。設計・工事等に際しては、十分な現地調査をお願いします。

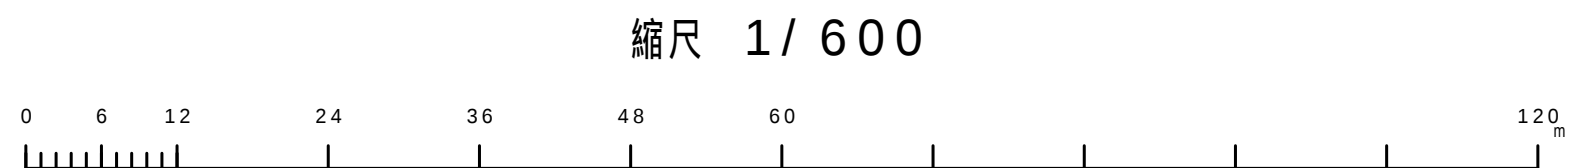

Q - 5 4

狭 山 市