



狭 山 市 下 水 道 台 帳 図

R - 2 3	R - 2 4	R - 2 5
R - 3 3	R - 3 4	R - 3 5
R - 4 3	R - 4 4	R - 4 5

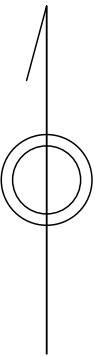

凡例	名 称
●	0号人孔
●	1号人孔
○	2号人孔
○	3号人孔
○	4号人孔
⊗	特円形人孔
■	特1号人孔
■	特2号人孔
□	特殊人孔
○	槽内人孔
⊗	特殊樹
□	伏越人孔
⊗	耐水庫付人孔
F	流量計付人孔
P	ポンプ付き人孔
⊗	排水設備人孔
○	掃除口
⊗	小口径人孔
③	300ミリ人孔
④	400ミリ人孔
⑤	500ミリ人孔
⑥	600ミリ人孔
⑦	700ミリ人孔
⊗	埋没人孔
☆	ダミー人孔
▽	取入口、吐口、管理外管取入部等
→(●)	副管有り
注)マンホール、変化点及び接合点の色は管渠と同じである。	
管渠	→ 汚水管渠 → 雨水管渠 → 一般下水管渠
凡例	● 人孔番号 ● 地盤高 (断面形状 内法幅・内法高さ 勾配 竣工図延長) 上流側管底高 下流側管底高 (断面形状 内法幅・内法高さ 勾配 竣工図延長) 下流側管底高 上流側管底高 (断面形状 内法幅・内法高さ 勾配 竣工図延長) 上流側管底高 下流側管底高
樹及び取付管	□ 矩形汚水樹 ■ 矩形雨水樹 ○ 円形汚水樹 ● 円形雨水樹 取付管 (色は樹と色である) □ 管幅 管延長 追加距離 ○ 管幅 管延長 追加距離
管渠断面	○ 円形 ○ 卵形 ■ 矩形暗渠 ■ 矩形開渠 ▽ 台形開渠 / 他 × 不明 (特) 特定事業場 (特) 特定外事業場
その他	

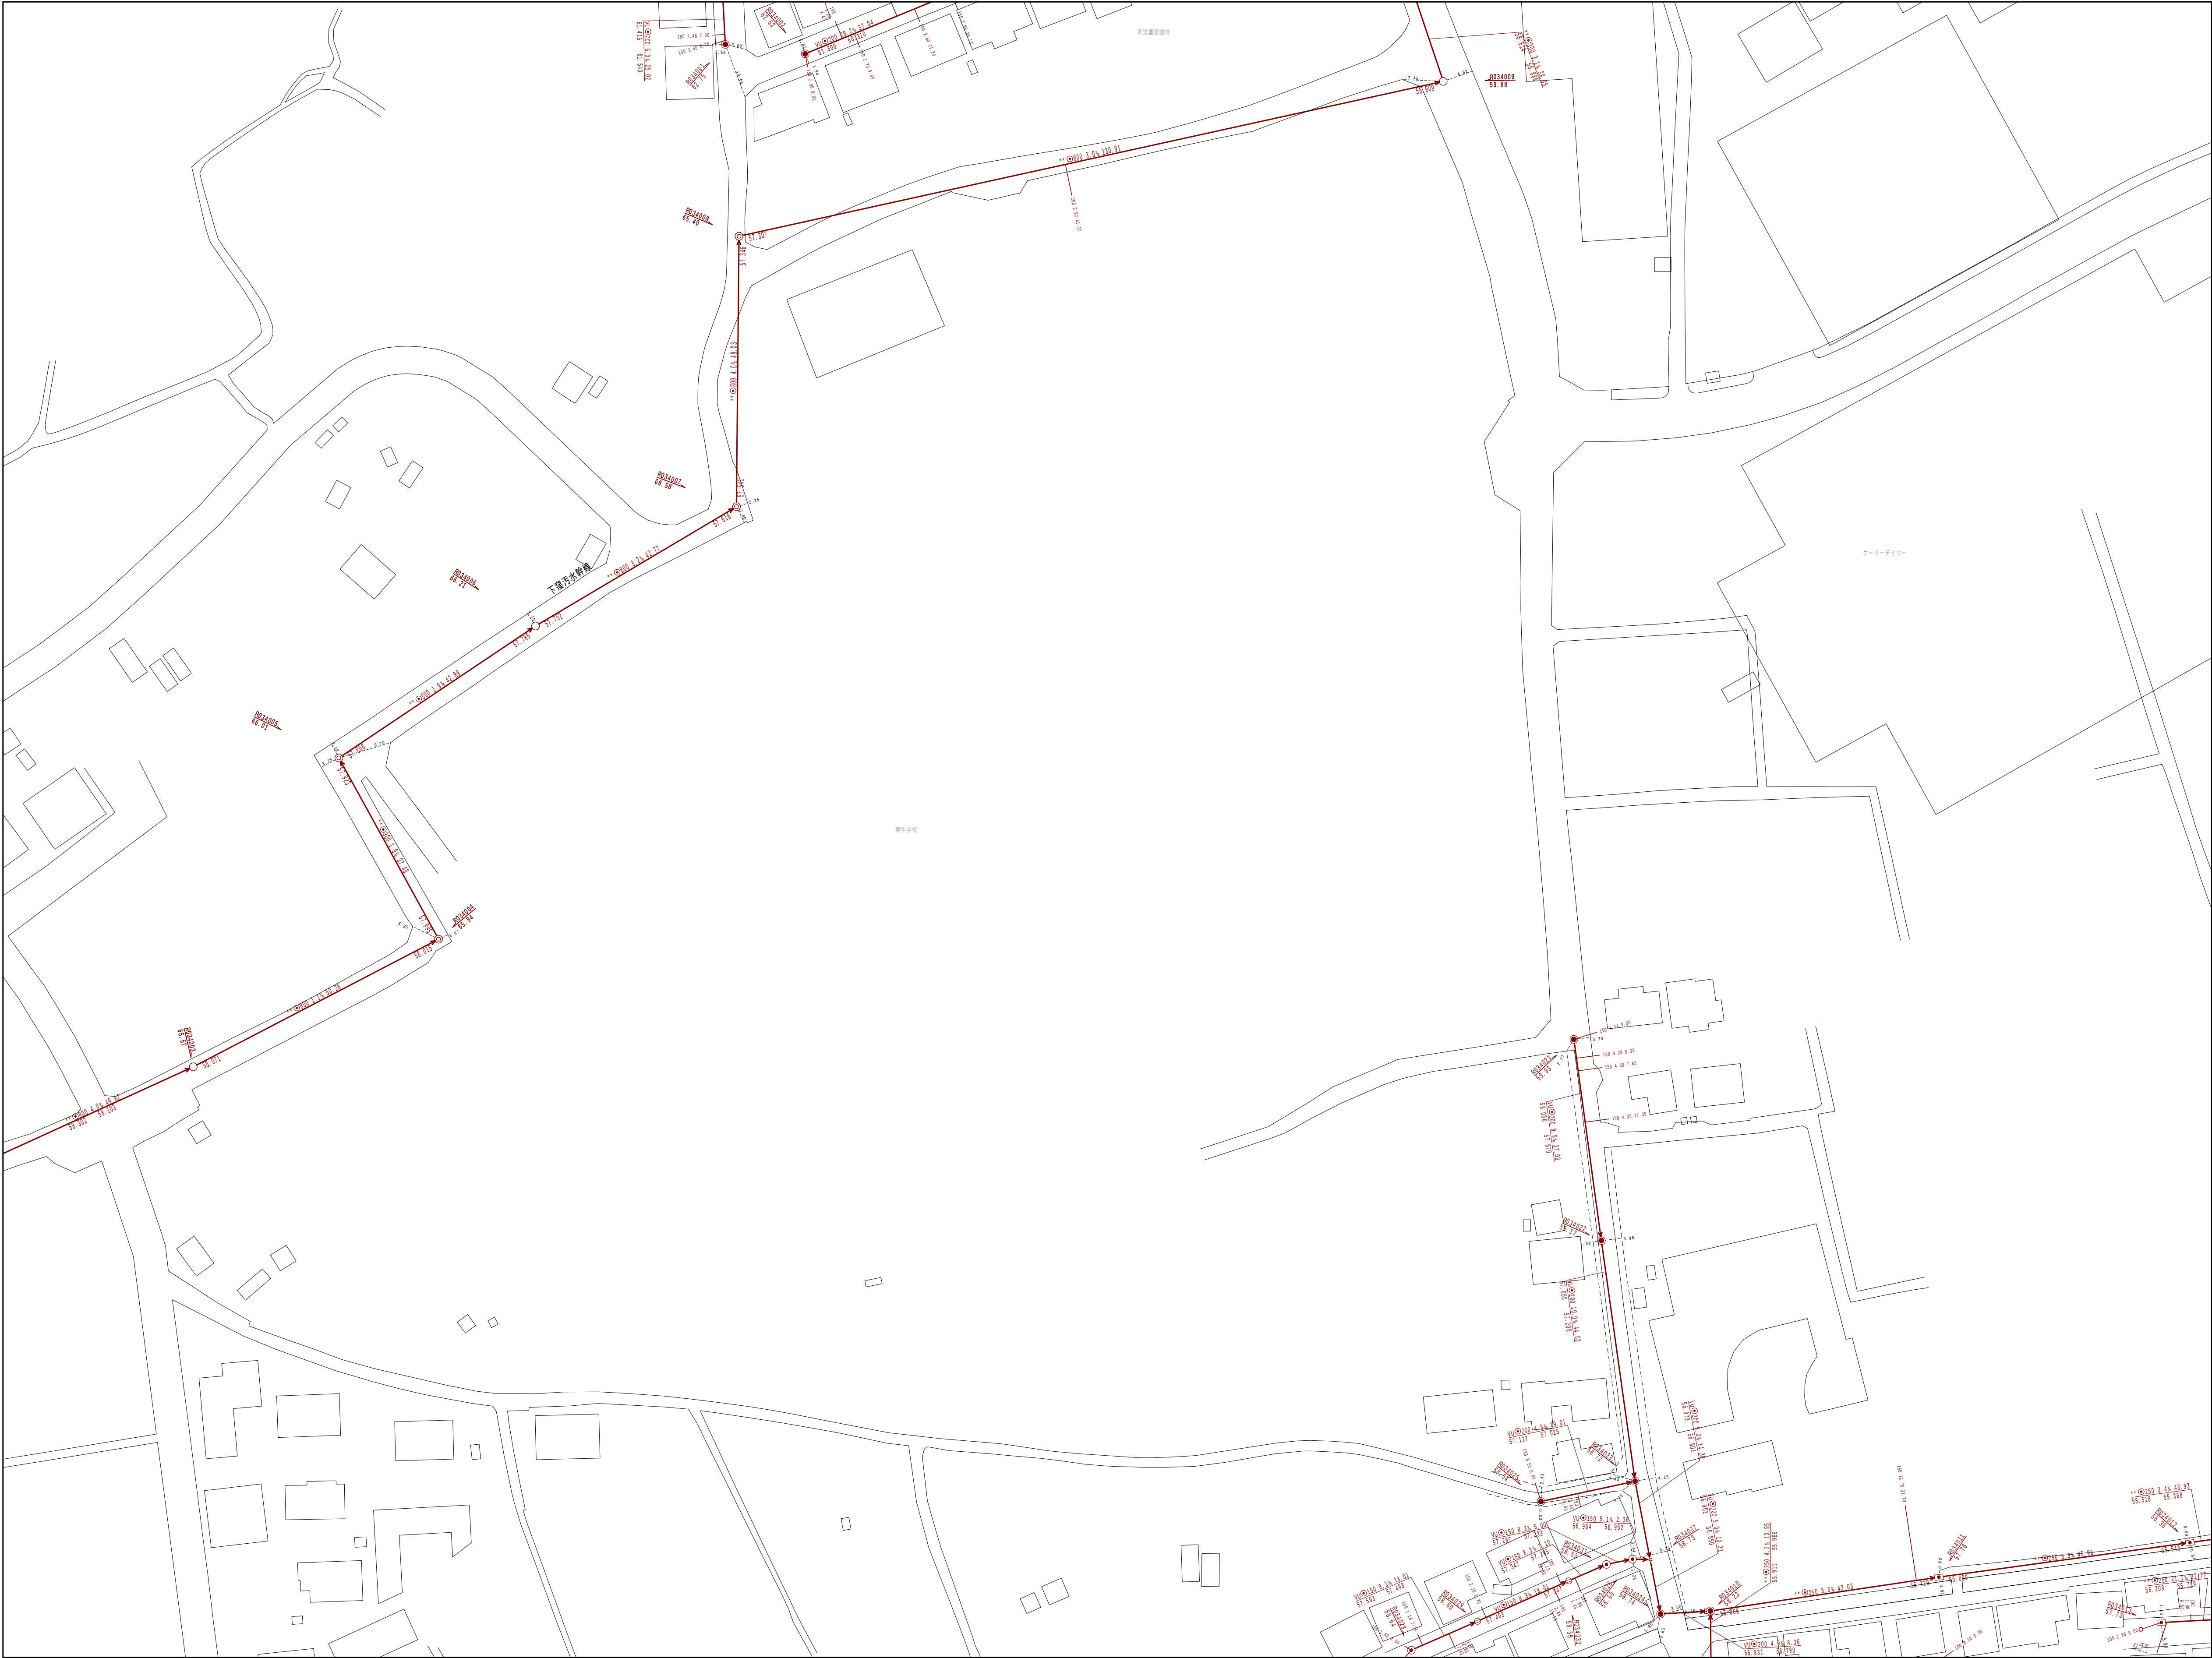